様式第１号（第３条関係）

記 入 例

水 道 ・ 下 水 道 使 用 料　減 免 申 請 書

〇年　**〇**月　**〇**日

川北町長　あて

申請者　住　　所：**川北町字壱ツ屋〇〇番地**
氏　　名：**川北　町男**
電話番号：**076-277-××××**

下記のとおり、水道・下水道使用料の減免を受けたいので申請します。

給水装置 排水装置 使用者	設置場所	川北町字　**壱ツ屋〇〇番地**
	氏名	**川北　町男**
	電話番号	**076-277-××××**
減免対象月	水道・下水道使用料	**令和〇年6月分　～　令和〇年8月分**（修繕完了月） ※漏水の修繕完了月から起算して最長３カ月分までさかのぼる
【減免理由】 （例）〇月〇日に床下からの漏水に気が付き、△日に業者に修理してもらったため。 **〇月〇日に床下からの漏水に気が付き、△日に業者に修理してもらったため。**		

施工業者証明欄

当該給水装置場所において、漏水修繕工事を行い、完了したことを証明する。

〇年　**〇**月　**〇**日

施工業者　住　　所　**川北町字〇〇**
氏　　名　**株式会社　〇〇設備**　　㊞
電話番号　**076-277-××××**

修繕完了日	**令和　〇年　8月　×日**	【使用料減免の理由】 漏水（地下、（床下）、壁中）、 災害、凍結、その他（　　）
修繕完了時量水器指針	**1．234** ㎥	

●添付書類：漏水修繕工事完成図

※　以下のいずれかに該当する場合、減免の対象となりません。
- ○　漏水による超過水量が軽微で、修繕前後の水量の差が１０立方メートル未満である場合
- ○　本規程により減免を受けた漏水箇所について、修繕の日から一年以内に同一箇所から再度漏水した場合
- ○　所有者及び使用者または第三者の故意又は過失により給水装置を破損させ、漏水した場合
- ○　所有者及び使用者が給水装置の維持管理を著しく怠り、適切な時期に修繕を行わなかったと認められる場合


漏 水 修 繕 工 事 完 成 図

付近見取図

（位置図）

住宅地図　等

配管平面図（修理箇所赤書）

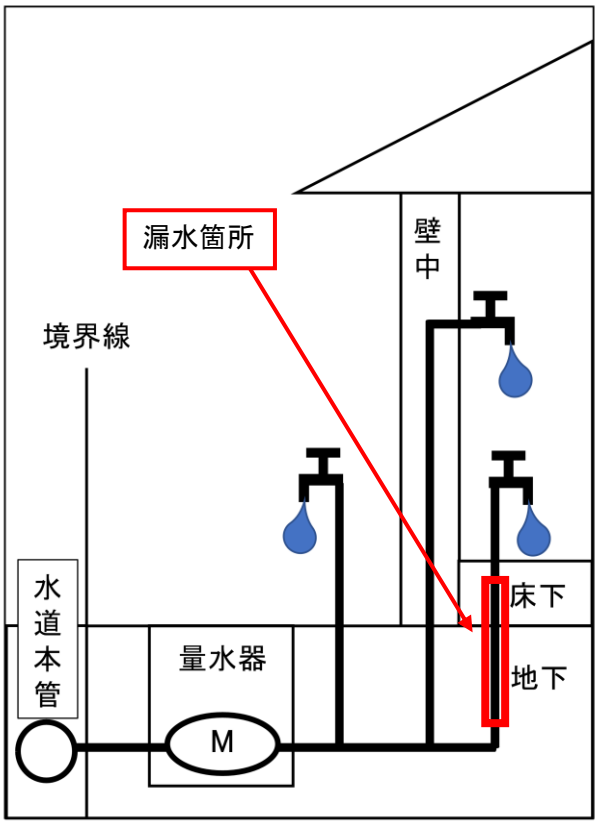

工事写真（施工前）

（漏水箇所がわかる写真）

漏水箇所に〇印　等

工事写真（施工後）

（修繕箇所がわかる写真）

配管の写真　等